

Третьякова Анастасия Викторовна

Начальнику СПРиТП \_\_\_\_\_

от начальника сетевого района I гр. Хабаровского Северного РЭС Галяткина А.В.

Дата 31.08.2017 г. (поручения о подготовке акта обследования)

Дата \_\_\_\_\_ (направления заполненного акта обследования)

**Акт обследования № ТПр 3935/17**

Регистрационный номер ДОУ ТПр 3935/17 дата регистрации ДОУ 30.08.2017

1. Заявитель: Рачицкая Нина Николаевна телефон: 8-914-156-80-50

2. Наименование объекта: дачный дом

Фактический объект: \_\_\_\_\_

3. Адрес объекта: Хабаровский край, Хабаровский р-н, в р-не с. Сергеевка, сдг "Лайнер-1", кадастровый номер земельного участка 27:17:0311002:21

4. Заявленная мощность (кВт): 15

5. Заявленный класс напряжения (кВ): 0,4 кВ

6. Заявленная категория надёжности электроснабжения (1 особая, 1, 2, 3): 3.

7. Ранее присоединённая мощность (кВт): 0

8. Предполагаемая(ые) точка(и) присоединения к сети АО «ДРСК»:

Первая точка присоединения: ПС-Сергеевка, №ф. 6(10) кВ «15», ТП № 2018  
наименование \_\_\_\_\_ ТМ 6-10/0,4 \_\_\_\_\_ кВА; № ф. 0,4 кВ, \_\_\_\_\_

№ опоры 4

Вторая точка присоединения: ПС-\_\_\_\_\_, №ф. 6(10) кВ «\_\_\_\_\_», ТП № \_\_\_\_\_,

№ ф. 0,4 кВ, \_\_\_\_\_. № опоры \_\_\_\_\_.

Предполагаемая точка БПиЭО \_\_\_\_\_

9. МИНИМАЛЬНОЕ расстояние от границы участка заявителя по ПРЯМОЙ ЛИНИИ до ближайшего объекта электрической сети АО «ДРСК» (опора линий электропередачи, кабельная линия, распределительное устройство, подстанция), имеющего класс напряжения, указанный в заявке существующих или планируемых к вводу в эксплуатацию в соответствии с инвестиционной программой филиала АО «ДРСК»: 500 метров.

9.1. Информация о наличии электрических сетей прочих собственников (не ССО) на расстоянии меньшим, чем указано в п.9 настоящего акта:

Наименование собственника \_\_\_\_\_;

Класс напряжения (кВ) \_\_\_\_\_;

Расстояние (м) \_\_\_\_\_.

**10. Мероприятия, необходимые для электроснабжения объекта:**

№ пп	Наименование работ и затрат, единица измерения	Тип, параметры	Количество
<b>1. Строительство ЛЭП 6(10) кВ</b>			
1.1.	Длина ЛЭП по трассе (м)	ВЛ КЛ	
1.2.	Установка опор (шт.)	ж/б	
		деревянные	
		на ж/б приставке	
		одностоечная одностоечная с 1 укосом одностоечная с 2 укосами 1 укос	
1.3.	Подвеска провода по трассе, в три провода (м)		
1.4.	Установка разъединителей (1 компл.)		
1.5.	Установка реклоузера (1 компл.)		
1.6.	Муфта для КЛ (шт.)		
1.7.	Установка разрядников (ОПН) (шт.)		
<b>2. Строительство ЛЭП 0,4 кВ</b>			
2.1.	Длина ЛЭП, по трассе (м)	ВЛ КЛ	2400
2.2.		ж/б	
		деревянные	
		одностоечная одностоечная с 1 укосом одностоечная с 2 укосами	2 2

№ пп	Наименование работ и затрат, единица измерения	Тип, параметры	Количе
	Установка опор (шт.)	1 укос	
2.3.	Подвеска провода по трассе ВЛ (м)	кол. проводов ВЛ 2 провода 4 провода	4х50 400
2.4.	Муфта для КЛ (шт.)		
2.5.	Устройство ответвления к зданию (шт.)	в 2 провода в 4 провода	
<b>3. Установка ТП</b>			
3.1.	Установка ТП 6(10)/0,4 кВ (1 ТП с транс.)		
3.2.	Установка силового трансформатора в ТП		
<b>4. Установка дополнительного оборудования</b>			
4.1.	Установка коммутационной аппаратуры в ТП (шт.)		
<b>5. Демонтажные работы</b>			
5.1.	Демонтаж опор ВЛ 10 кВ (шт.)	ж/б деревянные на ж/б приставке	одноточечная одноточечная с 1 укосом одноточечная с 2 укосами 1 укос
5.2.	Демонтаж опор ВЛ 0,4 кВ (шт.)	ж/б деревянные на ж/б приставке	одноточечная одноточечная с 1 укосом одноточечная с 2 укосами 1 укос
5.3.	Демонтаж проводов ВЛ 0,4 кВ (пролетов)		
5.4.	Демонтаж проводов ВЛ 6(10) кВ (пролетов)		
5.5.	Демонтаж ТП 6(10)/0,4 кВ (1 ТП)		
5.6.	Демонтаж силового трансформатора в ТП		
5.7.	Демонтаж коммутационного аппарата в ТП (шт.)		
5.8.	Демонтаж ответвления к зданию (шт.)	в 2 провода в 4 провода	
<b>6. Работы на ПС 35-110 кВ</b>			

<b>11. Дополнительные сведения по монтажу (заполняется при условии получения заявки на выполнение работ по технологическому присоединению «под ключ»):</b>	
Высота приемной траверсы	
Высота трубостойки	
Марка счетчика ЭЭ с учетом информации указанной заявителем	
Уточненные данные по расстоянию от точки присоединения до планируемого места установки ВРУ 0,4 (0,22) кВ, м	

12. Примечания: *Р.В.Н.*


13. План-схема подключения ЭПУ заявителя (с поопорной расстановкой):

Должность

« 09 » 05 2014 г.

Подпись

ФИО

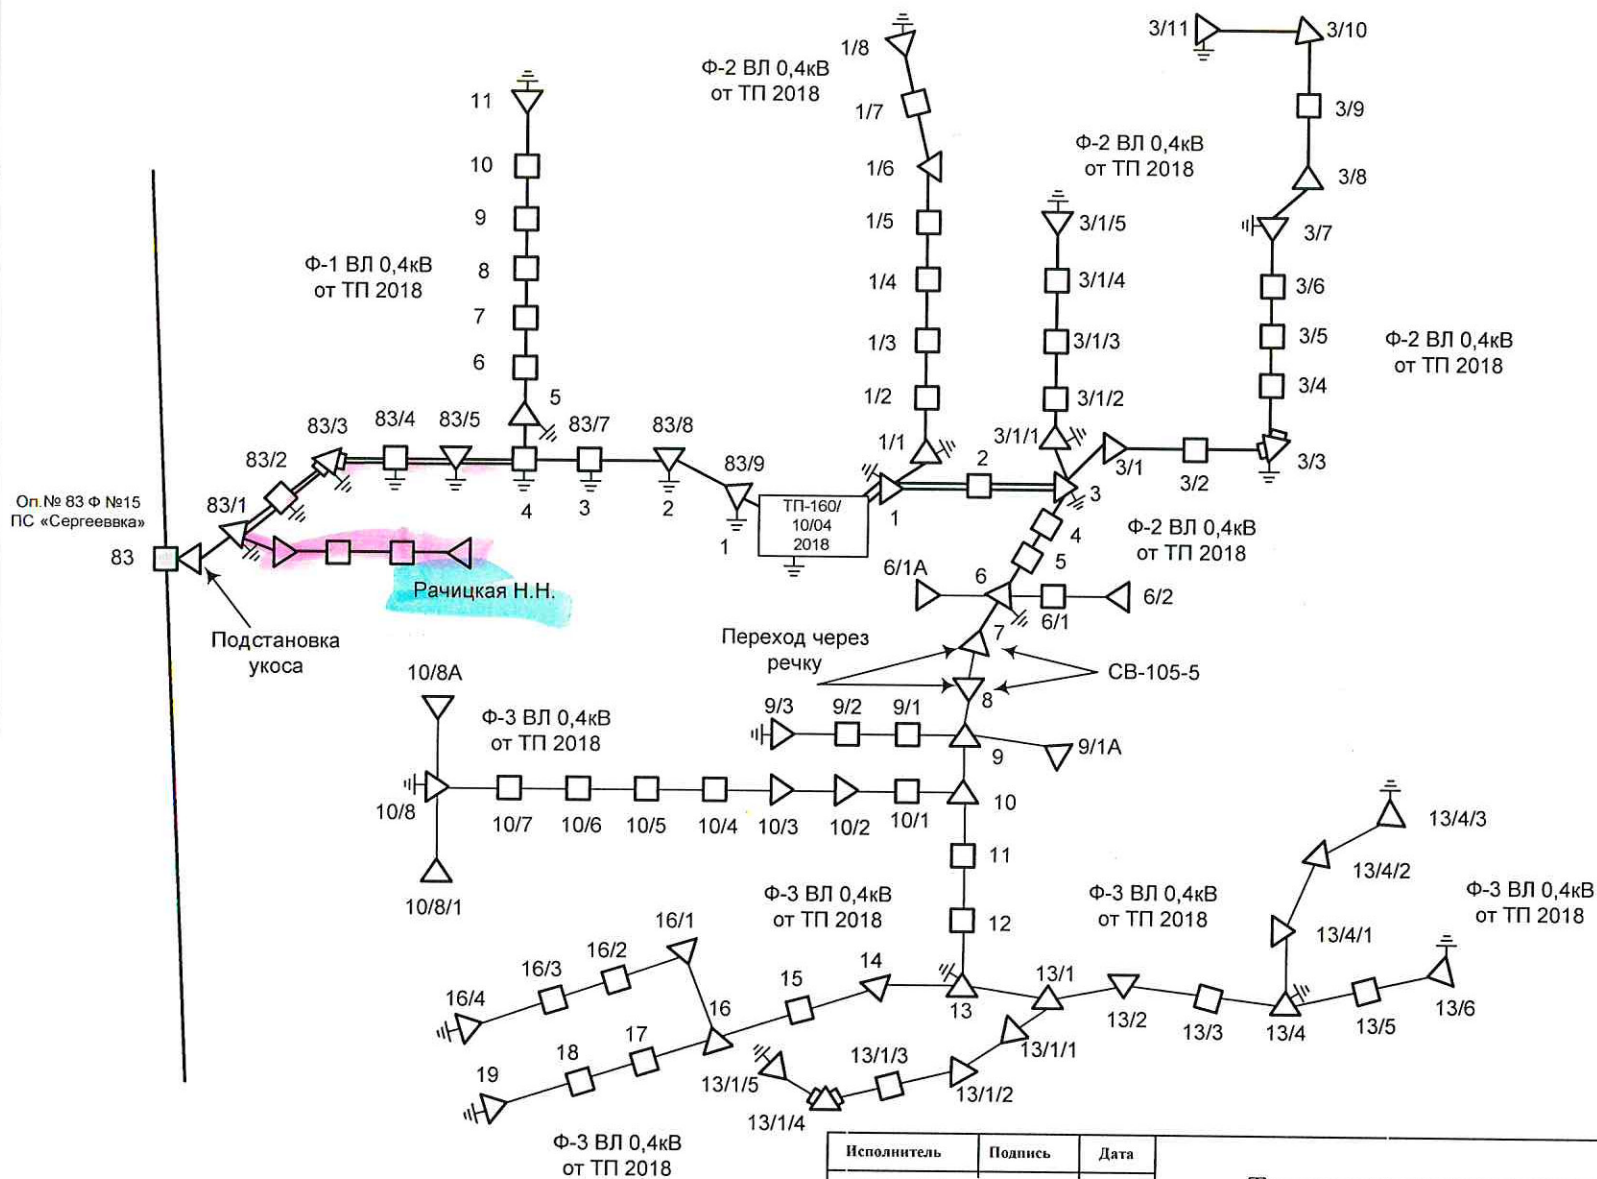

Исполнитель	Подпись	Дата	Технологическое присоединение к электрической сети ОАО «ДРСК»		
Самсонов В.Н.					
			Исполнительная схема	Стадия	Лист
				ИД	1
			Технологическое присоединение к электрической сети ОАО «ДРСК» Хабаровский край, Хабаровский район, с/т «Лайнер», и «Лайнер-1»		
			ОАО «ВСЭСС»		